


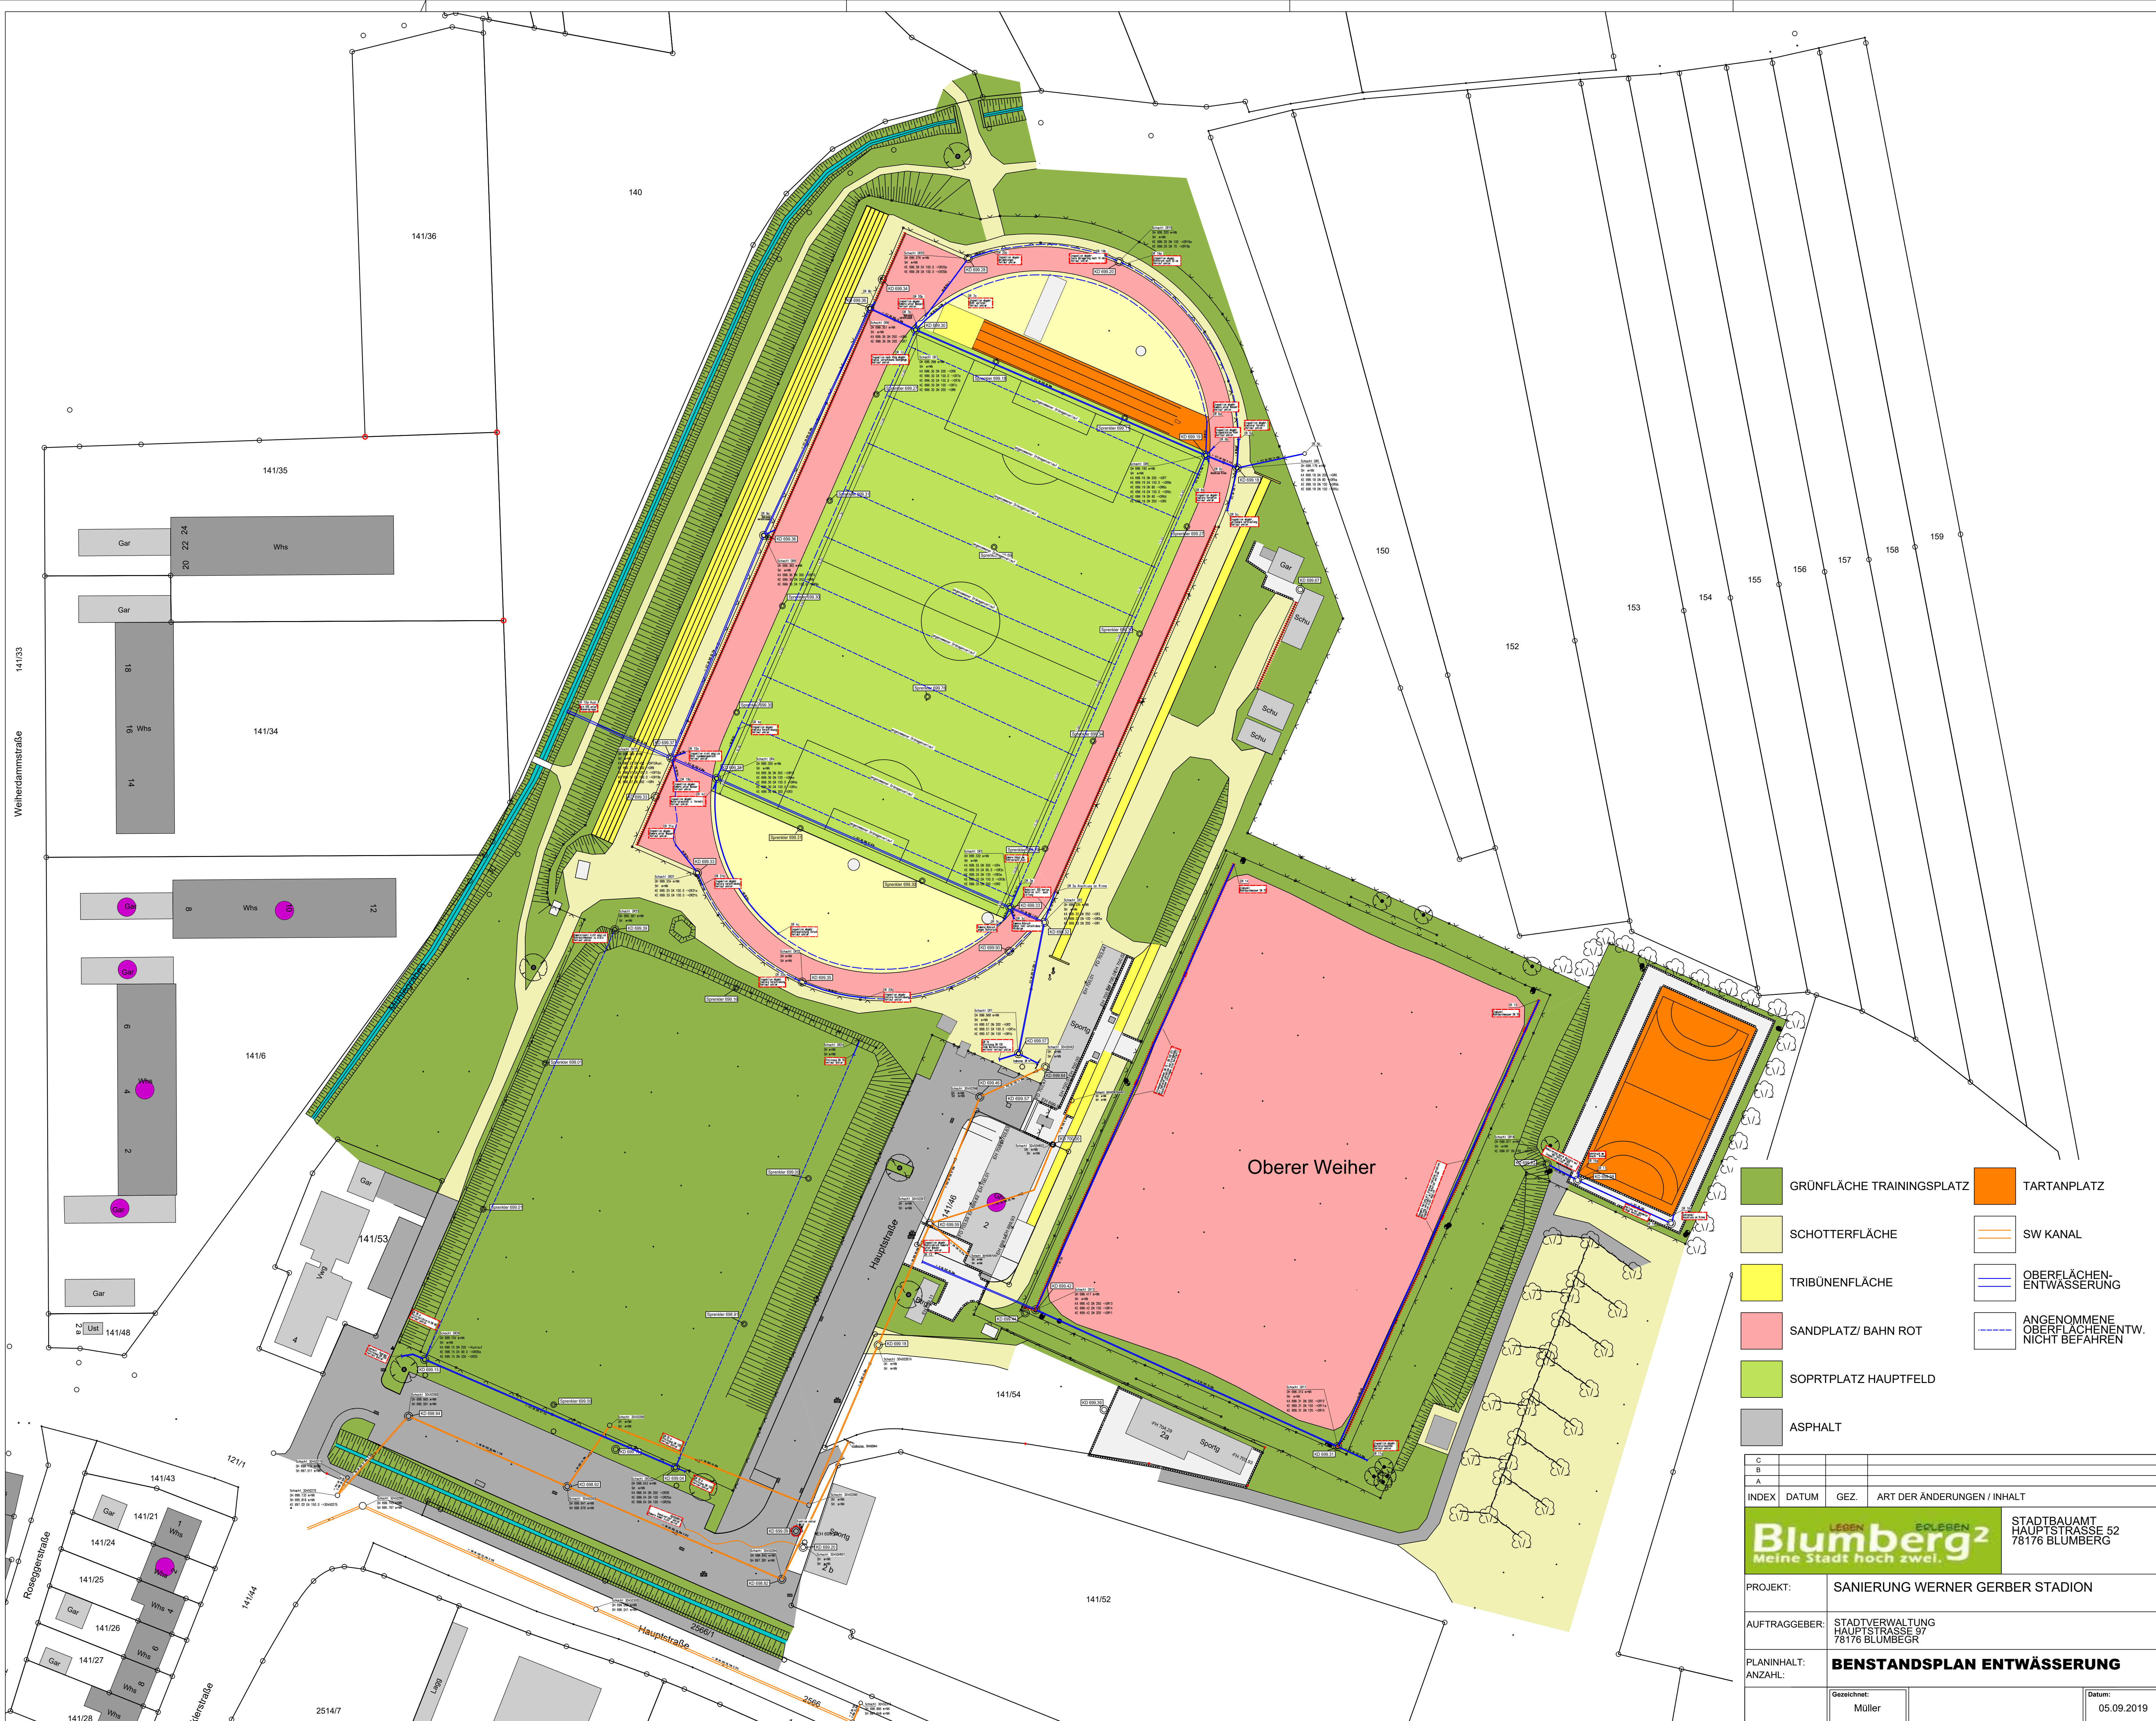

- GRÜNFLÄCHE TRAININGSPLATZ
- SCHOTTERFLÄCHE
- TRIBÜNENFLÄCHE
- SANDPLATZ/ BAHN ROT
- SOPRTPLATZ HAUPTFELD
- ASPHALT
- TARTANPLATZ
- SW KANAL
- OBERFLÄCHEN-ENTWÄSSERUNG
- ANGENOMMENE OBERFLÄCHENENTW. NICHT BEFAHREN

C			
B			
A			
INDEX	DATUM	GEZ.	ART DER ÄNDERUNGEN / INHALT
Blumberg ²		STADTBAUAMT HAUPTSTRASSE 52 78176 BLUMBERG	
PROJEKT:		SANIERUNG WERNER GERBER STADION	
AUFTRAGGEBER:		STADTVERWALTUNG HAUPTSTRASSE 97 78176 BLUMBERG	
PLANINHALT: ANZAHL:		BENSTANDSPLAN ENTWÄSSERUNG	
		Gezeichnet: Müller	Datum: 05.09.2019